



**INWENTARYZACJA POWYKONAWCZA
BUDYNKU MIESZKALNEGO
OSIEDLE WIENIAWSKIEGO
Piaśtów, ul. Barcewicza**

**PIAŚTÓW DZ. EW. NR : 245/30
OBSZAR 3 GMINA PIAŚTÓW,
POWIAT PRUSZKOWSKI**

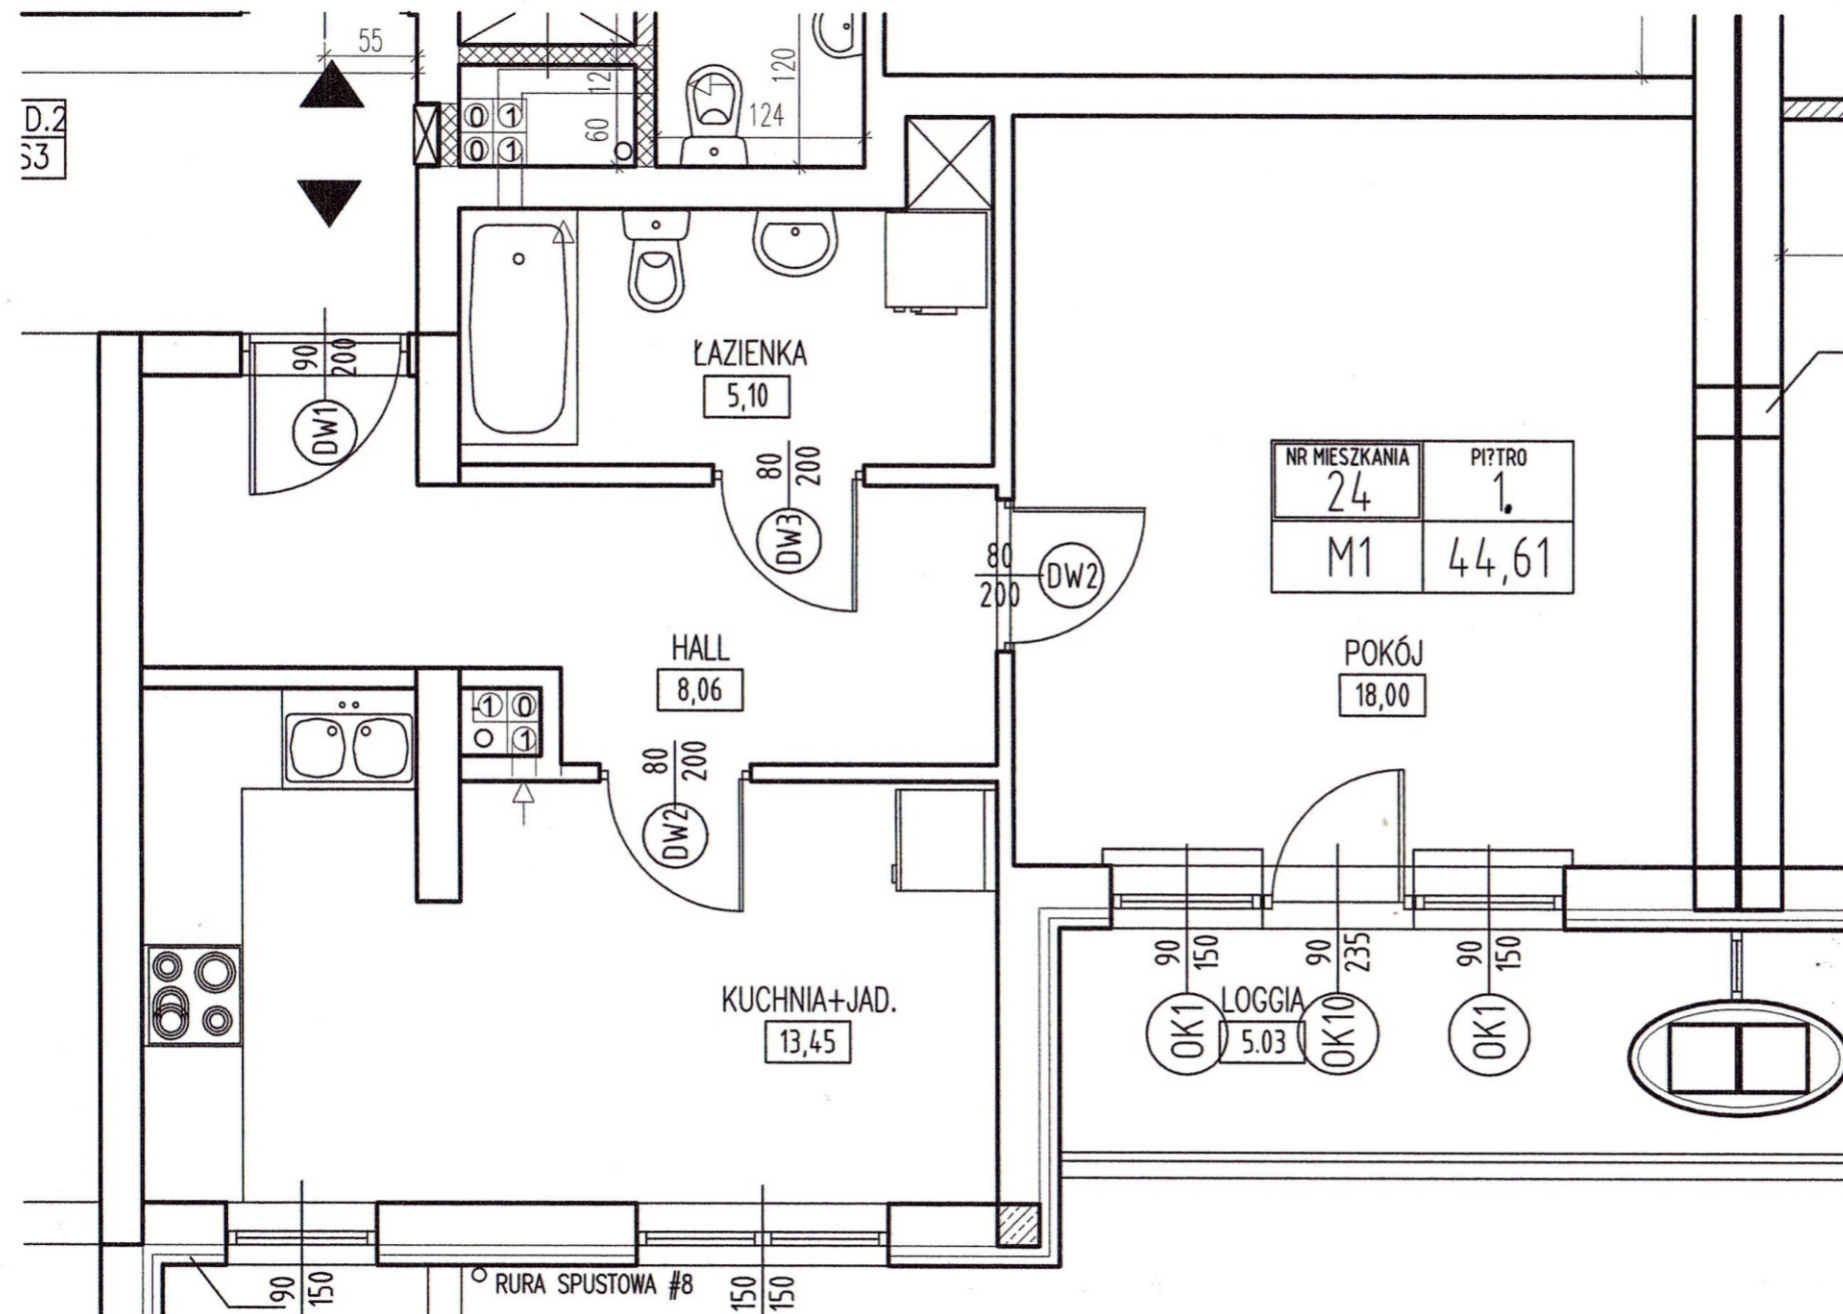

NR MIESZKANIA	PIĘTRO
24	1.
M1	44,61

RZUT I PIĘTRA

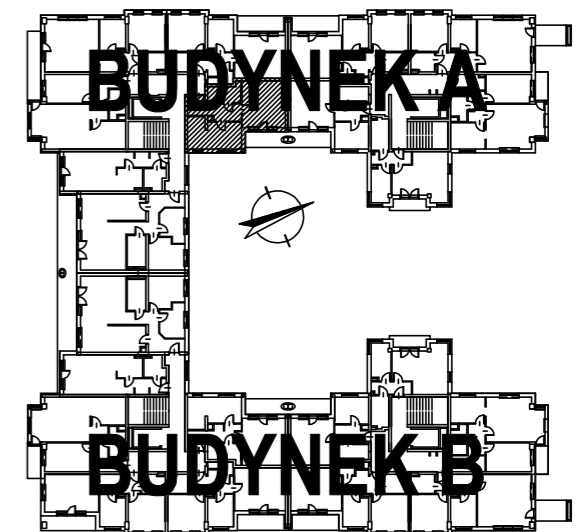

**powierzchnia użytkowa: 44,61 m²
powierzchnia loggii: 5,03 m²**

LOKALIZACJA	BUDYNEK A
PIĘTRO	I PIĘTRO
TYP MIESZKANIA	M1
LICZBA POKOI	1
NUMER MIESZKANIA	24