
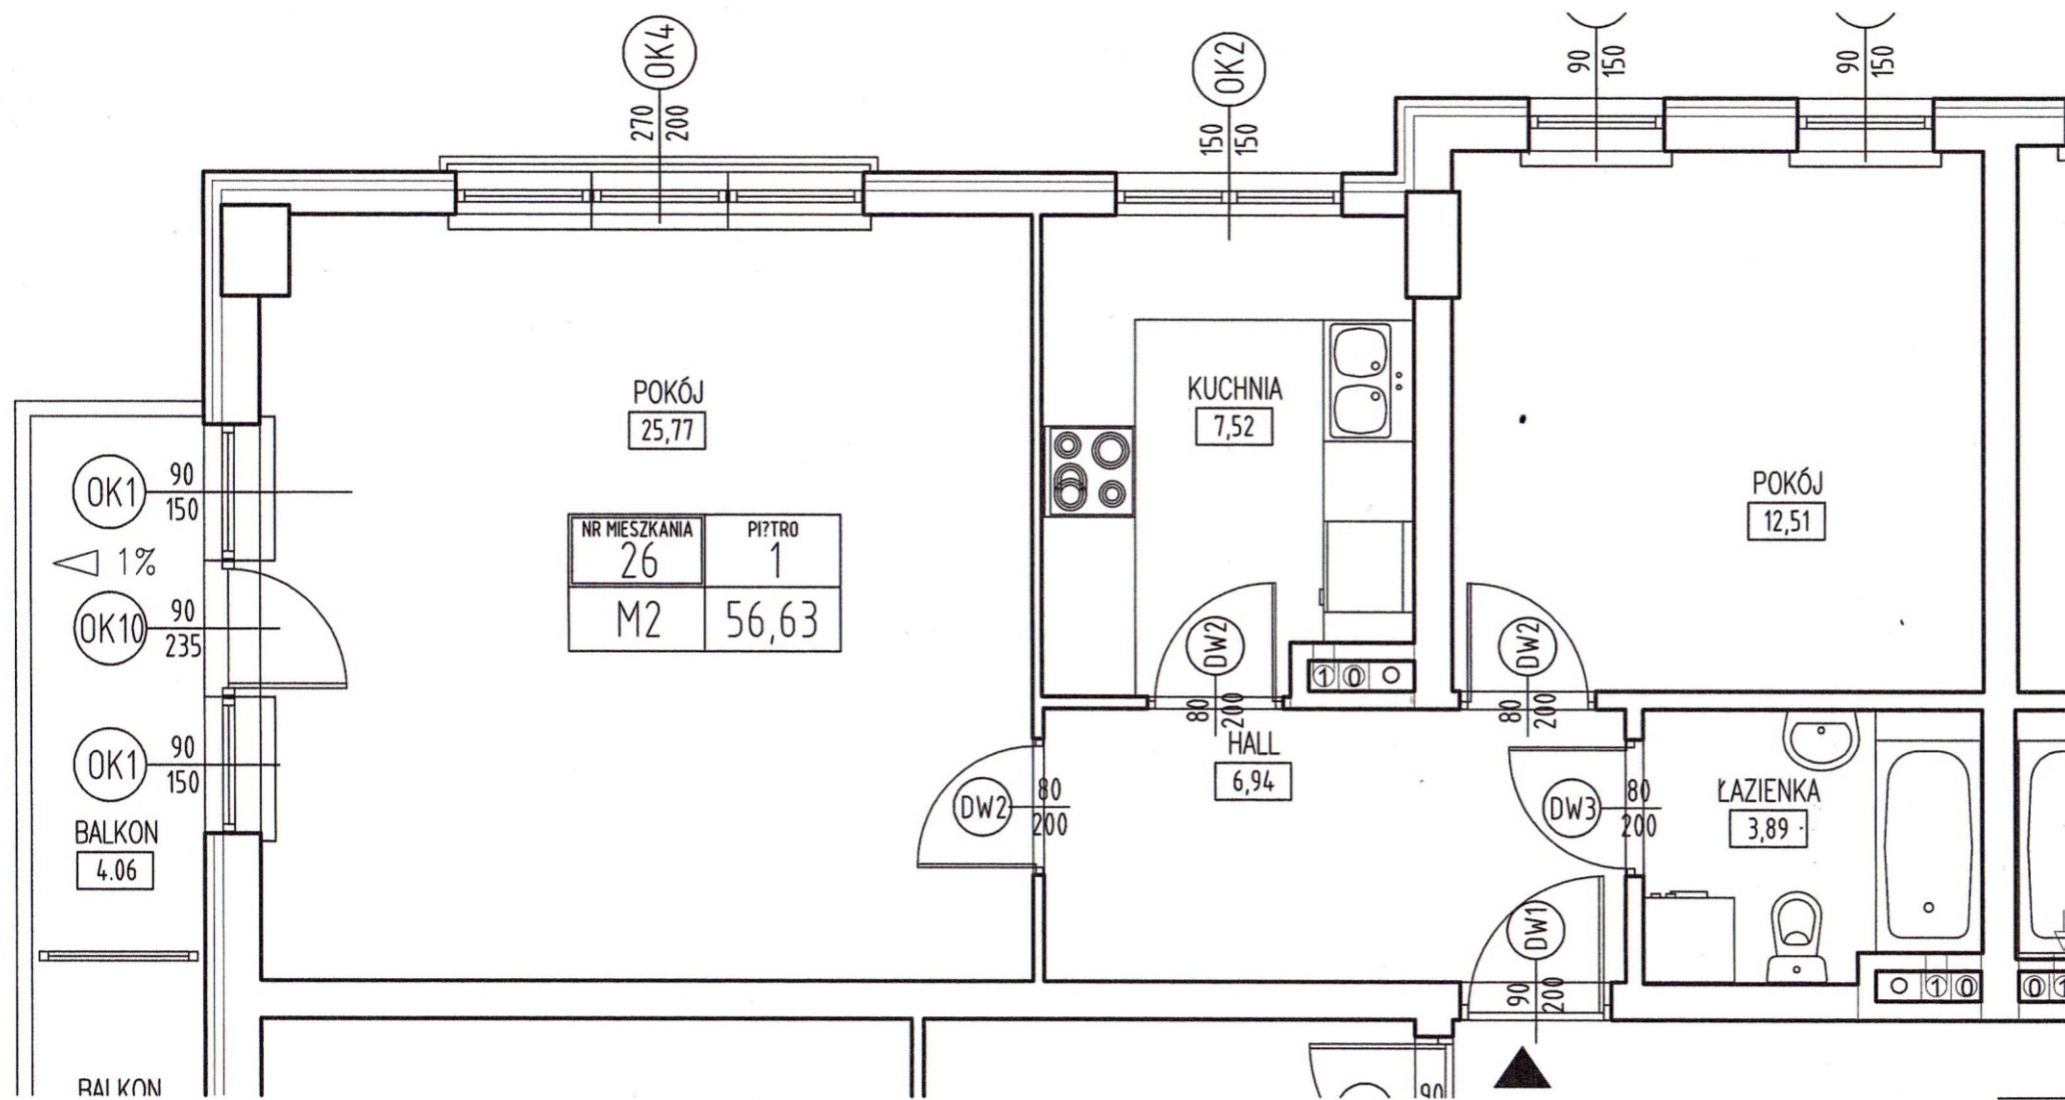


**INWENTARYZACJA POWYKONAWCZA
BUDYNKU MIESZKALNEGO
OSIEDLE WIENIAWSKIEGO
Piaśtów, ul. Barcewicza**

**PIAŚTÓW DZ. EW. NR : 245/30
OBSZAR 3 GMINA PIAŚTÓW,
POWIAT PRUSZKOWSKI**

RZUT I PIĘTRA

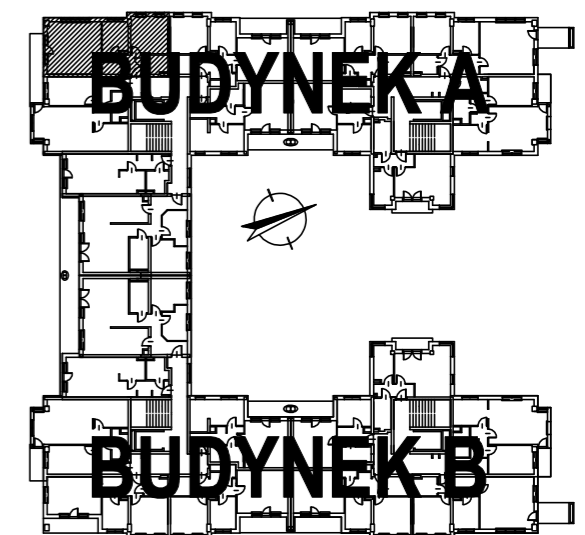

**powierzchnia użytkowa: 56,63 m²
powierzchnia balkonu: 4,06 m²**

| | |
|-------------------------|------------------|
| LOKALIZACJA | BUDYNEK A |
| PIĘTRO | I PIĘTRO |
| TYP MIESZKANIA | M2 |
| LICZBA POKOI | 2 |
| NUMER MIESZKANIA | 26 |

