
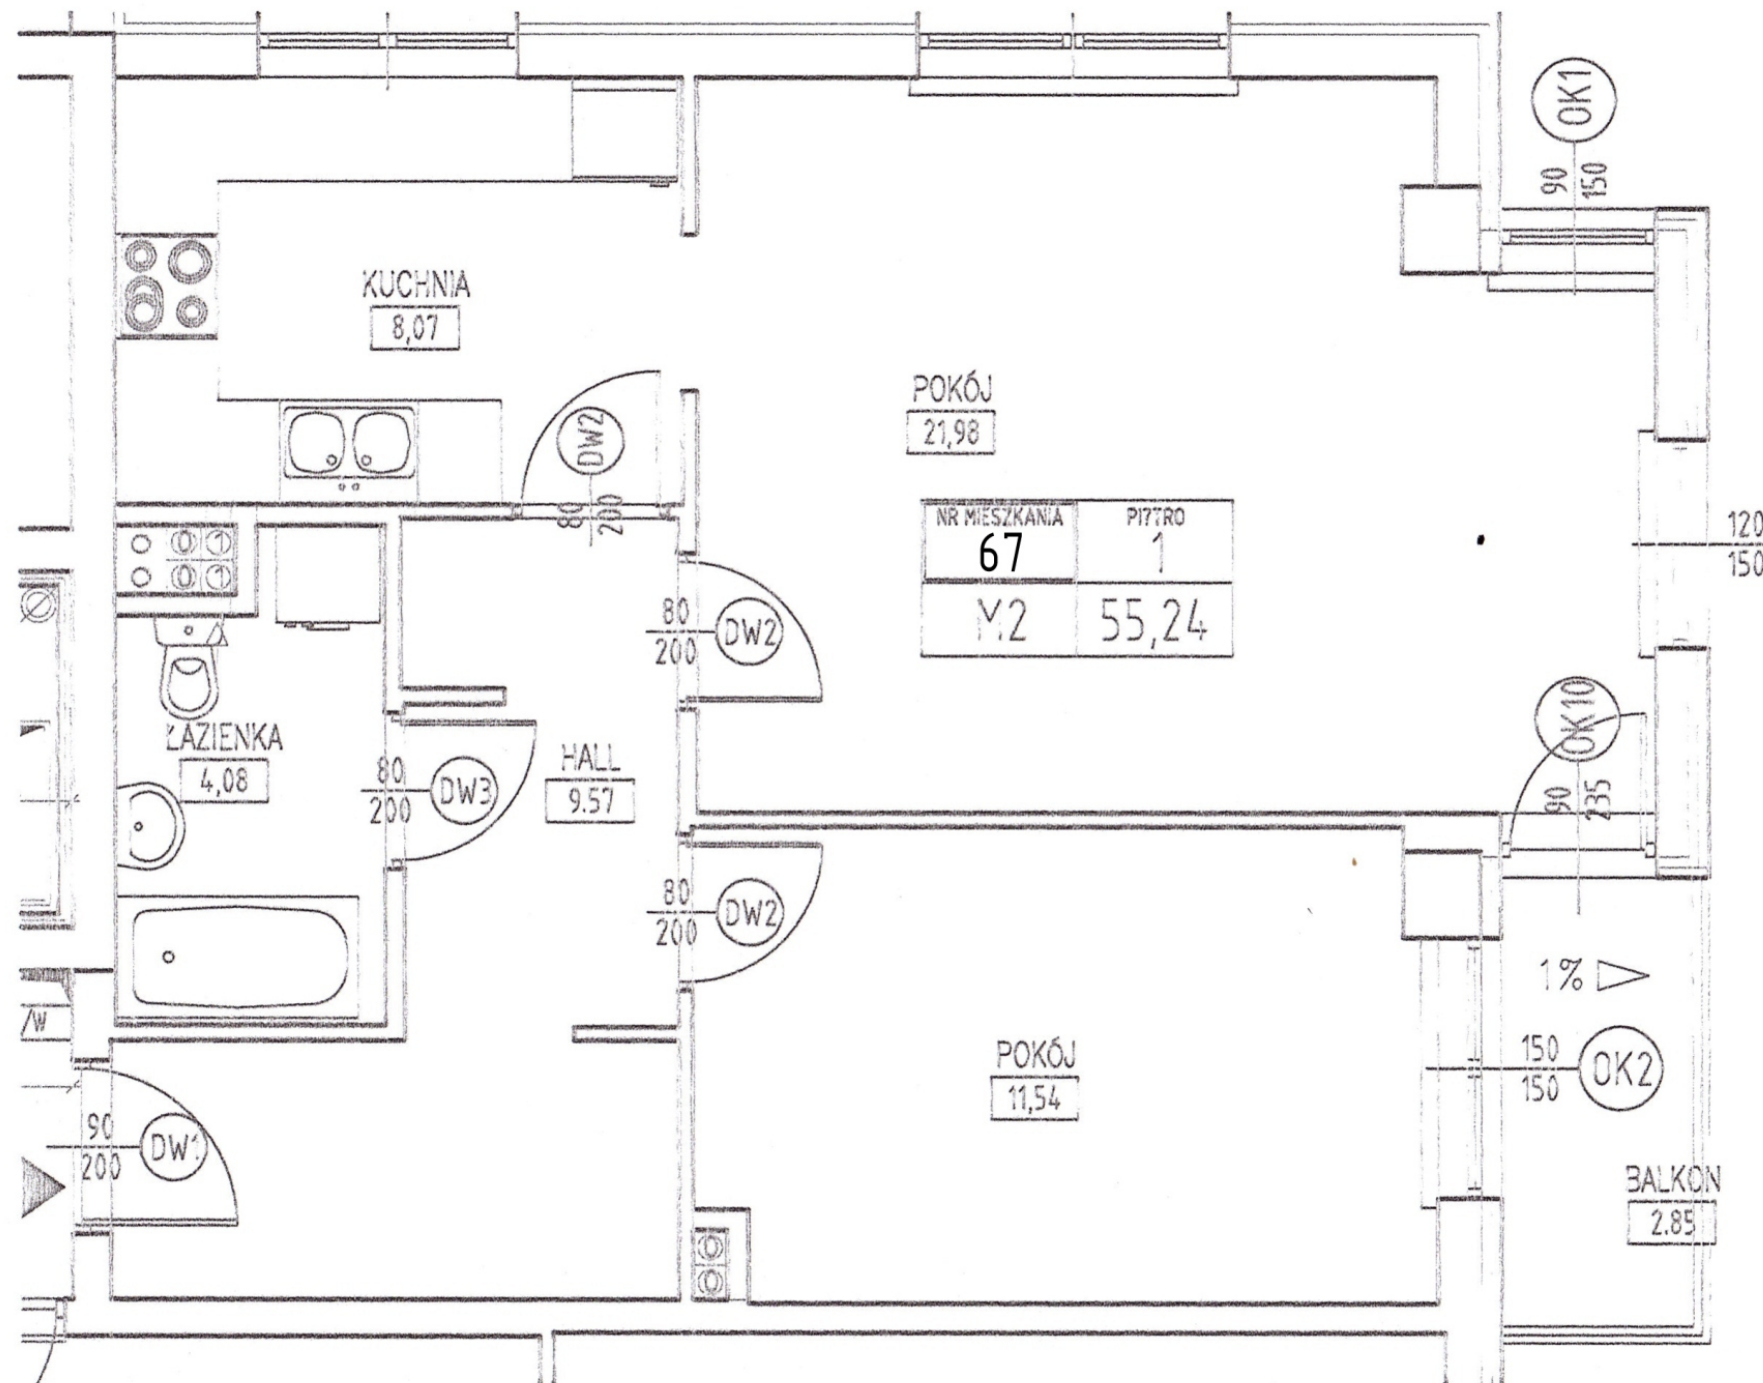


**INWENTARYZACJA POWYKONAWCZA
BUDYNKU MIESZKALNEGO
OSIEDLE WIENIAWSKIEGO
Piaśtów, ul. Barcewicz**

**PIAŚTÓW DZ. EW. NR : 245/30
OBSZAR 3 GMINA PIAŚTÓW,
POWIAT PRUSZKOWSKI**

RZUT I PIĘTRA

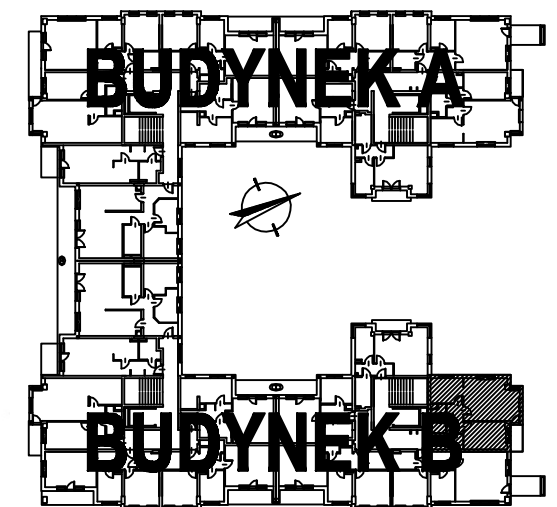

NR MIESZKANIA	PIĘTRO
67	1
M2	55,24

**powierzchnia użytkowa: 55,24 m²
powierzchnia balkonu: 2,85 m²**

**LOKALIZACJA
PIĘTRO
TYP MIESZKANIA
LICZBA POKOI
NUMER MIESZKANIA**

**BUDYNEK B
I PIĘTRO
M2
2
67 (numeracja
wg planu pierwotnego: 68)**

